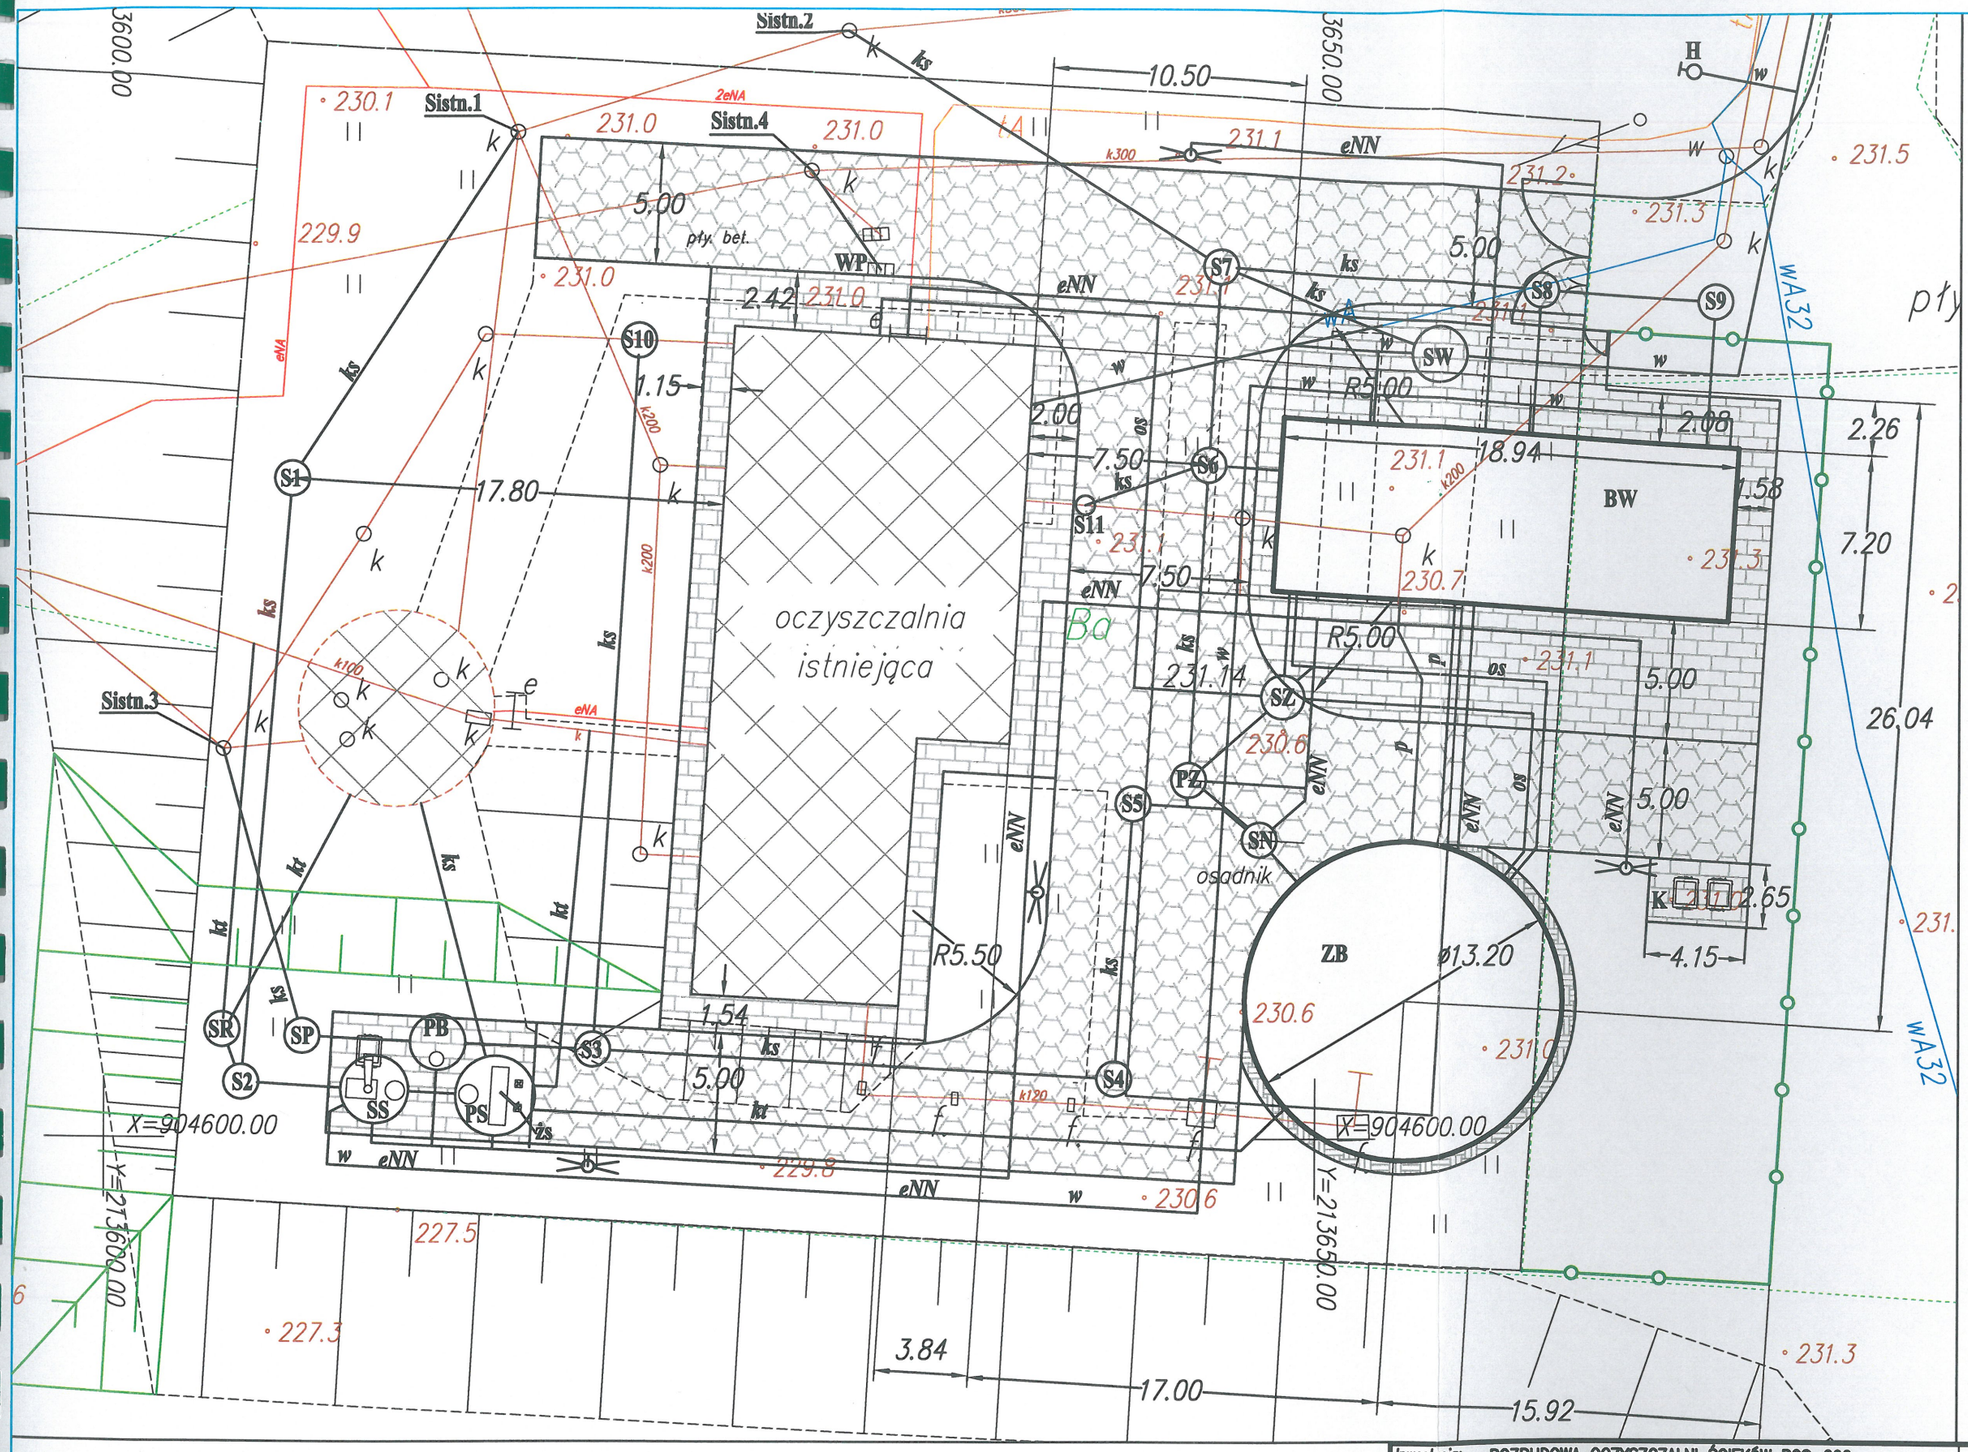

LEGENDA

SS	Studnia z sitem pionowym
PS	Pompownia ścieków
ZB	Zbiornik oczyszczalni ścieków
BW	Budynek wielofunkcyjny
SN	Studnia z zasuwą nożową
PZ	Studnia pierwszego zrzutu
PB	Studnia pomiarowa
SP	Studnia poboru prób
SW	Studnia wodomierzowa
SZ	Studnia zaworowa
SR	Studnia rozprężna
S1-S10	Studnie kanalizacyjne
WP	Wpust uliczny
Sistn.1, Sistn.2...	Istniejące studzienki kanalizacyjne
w1, w2,..	punkty charakterystyczne - wodociąg
	Istniejący wodociąg
	Istniejąca kanalizacja
	Istniejący gazociąg
	Istniejąca sieć ciepłownicza
	Istniejący kabel elektroenergetyczny
	Istniejący kabel telekomunikacyjny
	Istniejące ogrodzenie
	Granica działki
w	Projektowane przyłącze wodociągowe
eNN	Projektowane przyłącze elektroenergetyczne
p	Projektowane przewody powietrza
os	Projektowane rurociągi tłoczne
ks	Projektowana kanalizacja grawitacyjna
kt	Projektowana kanalizacja tłoczna
H	Hydrant nadziemny
	Latarnia oświetleniowa
	Projektowane ogrodzenie
	Projektowana skarpa
żs	Żuraw słupowy z wciągarką
	Chodnik
	Droga
	Stanowisko na kontenery z odpadami
	Obiekty istniejące

DOKUMENTACJA POWYKONAWCZA

Firma GUTORSKA
KIEROWNIK BUDOWY
Lesław Gutorski
upr. nr ewid. 464/93/Lo
spec. konstrukcyjno-budowlany

Inwestycja: ROZBUDOWA OCZYSZCZALNI ŚCIEKÓW BOS-200 W KRUPSKIM MŁYNIE PRZY UL. TARNOGÓRSKIEJ OBRĘB KRUPSKI MŁYN – DZIAŁKI NR: 295/22, 229/22, 35				
Tytuł rysunku: Sytuacja				
	Nazwisko	Nr upr.	Data	Podpis
Projektował	DANUTA GUTORSKA	KONSTR.-BUD. 734/87	02.2010	
Wykonał	EWELINA KACZMARCZYK		"	
Sprawdził	JACEK SAWICKI	KONSTR.-BUD. 223/93	"	
Kier. oprac.	EWELINA KACZMARCZYK		"	
Branża: WIELOBRANŻOWA	Projekt nr 426/09-11	Podziałka 1:500	Nr arch. rys. 426/09-11-01	Arkusz Zmiany
	Zastępuje rys			
	Stadium : Projekt budowlany			
P.W. "ENEKO" SP. Z O.O. - GLIWICE				